


6


7

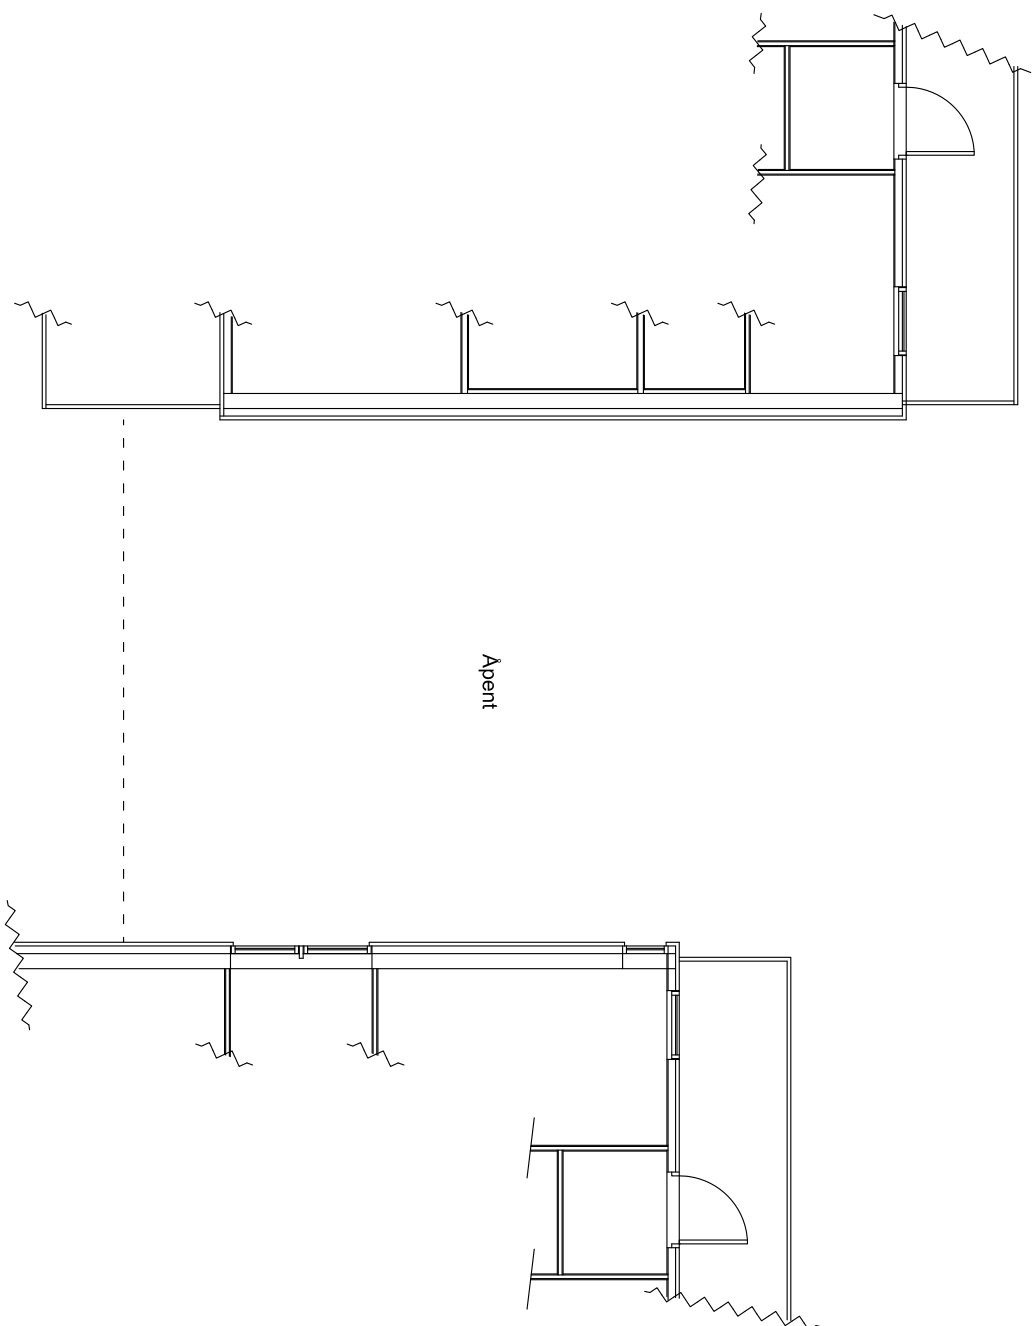

PLAN 5.ETG - EKSISTERENDE

6

7

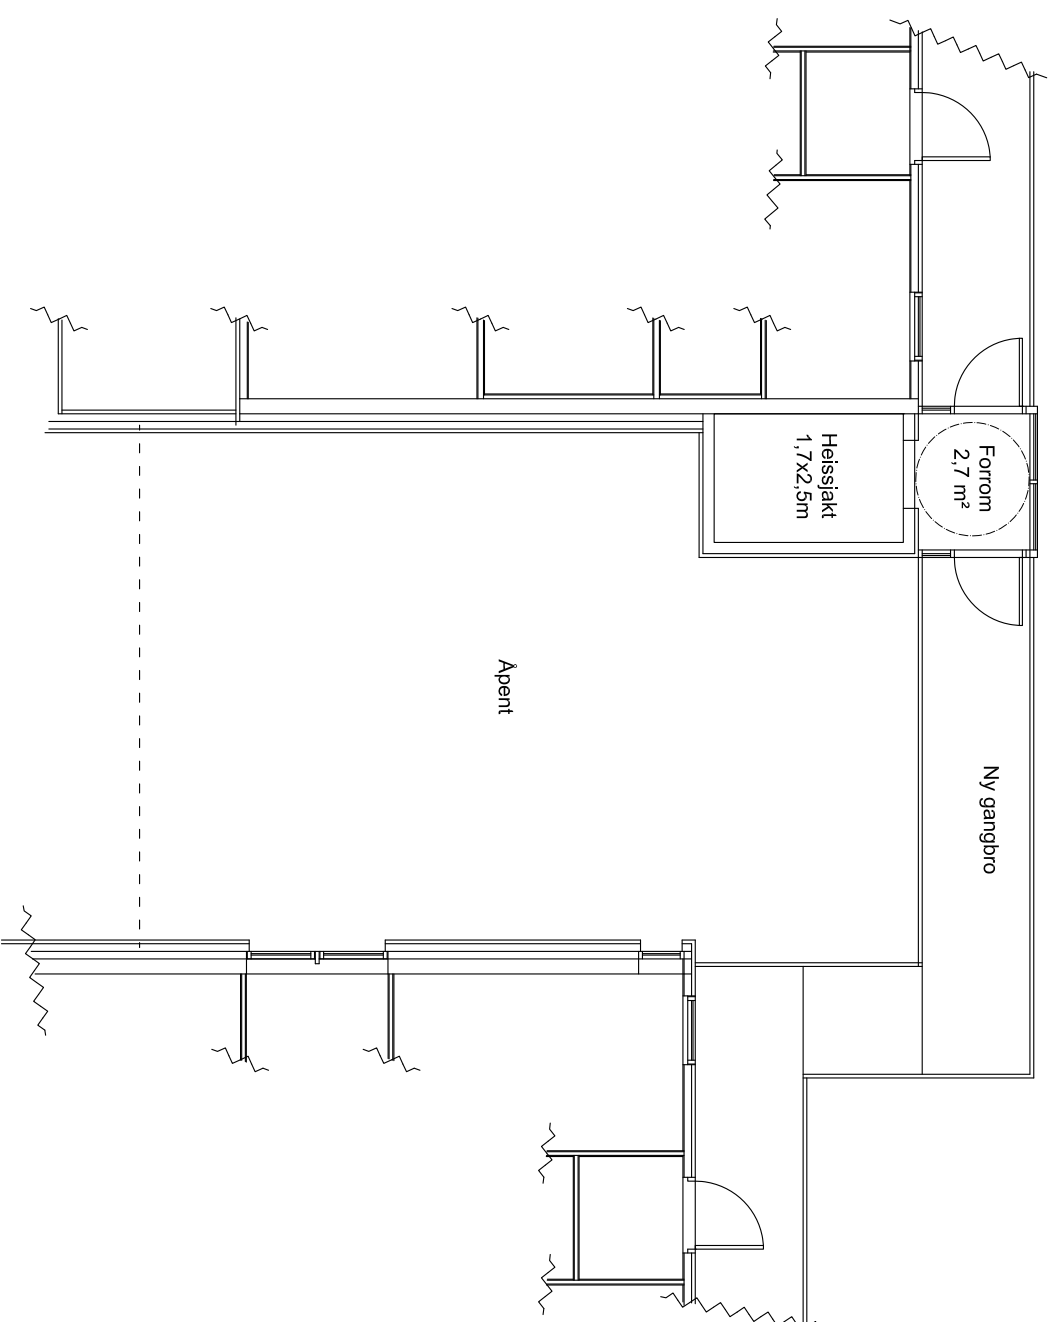

PLAN 5.ETG - MED NY HEIS

REVISJON:	ENDRINGEN GJELDER:	TEGNER:

BYGGELEIDINGSTEGNING:

ARBEIDSTEGNING:

ANBUDESTEGNING:

"AS BUILT"

PROSJEKT:

Brl. Søre Skogavei 89x
Rehabilitering og fasadeendringer

TEGNING:

Nytt hushus
Utsnitt plan 5 etg – Eksisterende og ny

DATO: 30-10-2018

TEGNER: OAD

GOUDERT: HMAA

MALESTOKK: A3-1:100

PROSJEKT: 2016-60

TEGNING: 206